



Dne: 4. 4. 2025

**Vaše
značka:**

**Naše
značka:** RSD-567686/2025-2

Projektová kancelář VANER s.r.o.
V Horkách 101/1
460 07 Liberec 9

Vyřizuje: Mgr. Fišer Dominik
tel.: +420954911117
e-mail: dominik.fiser@rsd.cz

I/10 Turnov – stanovisko ke stavbě v ochranném pásmu silnice první třídy – oprava lávky pro pěší L-001 přes železniční trať v městské části Dolánky u Turnova, obec Turnov

Ředitelství silnic a dálnic s. p., Správa Liberec (dále jen „ŘSD“), obdrželo dne 25. 3. 2025 od společnosti Projektová kancelář VANER s.r.o., IČO: 25458990, se sídlem V Horkách 101/1, 460 07 Liberec 9 (dále jen „žadatel“), žádost o stanovisko ke stavbě v ochranném pásmu silnice první třídy – oprava lávky pro pěší L-001 přes železniční trať v místní části Dolánky u Turnova, obec Turnov.

K posouzení byla ŘSD předložena projektová dokumentace a situační výkresy jako přílohy (dále jen „Projektová dokumentace“), které zpracovala společnost Projektová kancelář VANER s.r.o., IČO: 25458990, se sídlem V Horkách 101/1, 460 07 Liberec 9, z 02/2025 pod číslem zakázky 24-11-104. Předmětem projektové dokumentace je oprava lávky pro pěší před železniční trať v obci Turnov. Část lávky včetně napojení na chodník podél silnice I/10 je umístěna na pozemku p.č. 985/3 v k.ú. Daliměřice, který je ve správě ŘSD.

Po posouzení žádosti ŘSD jako majetkový správce dotčené silnice I/10 v obci Turnov, souhlasí s realizací výše uvedené stavby v ochranném pásmu silnice první třídy a na pozemku p.č. 985/3 v k.ú. Daliměřice dle předložené Projektové dokumentace za následujících podmínek:

1. Silnice I/10 v místní části Dolánky u Turnova, obec Turnov, nebude během výstavby využívána pro odstavování vozidel ani pro ukládání materiálů. Během provádění prací stavebník zajistí, aby při případném znečištění silnice I. třídy výjezdem techniky ze stavby byly nečistoty neprodleně odstraněny na náklady stavebníka.
2. V případě, že by byla dočasně využívána silnice I/10 pro umístění techniky, je nutno tento dočasný zábor předem projednat a odsouhlasit s ŘSD jako správcem silnice Policií ČR. Na dočasné umístění techniky by musela být mezi investorem a ŘSD uzavřena nájemní smlouva.
3. Prostor stavby bude po celou dobu existence udržována v takovém stavu, aby nedocházelo ke znečišťování povrchu vozovky silnice I/10.
4. Pod dobu realizace stavby požadujeme uzavření chodníku podél silnice I/10 v úseku od autobusové zastávky Turnov, Dolánky, Vápeník k lávce. Toto

uzavření bude realizováno pevnou překážkou s popisem náhradní přístupové trasy pro pěší. Současně bude u silnice I/10 od zastávky směrem k Železnému Brodu a u křižovatky silnic I/10 a III/01017 ve směru na Turnov umístěna značka B30 Zákaz vstupu chodců.

5. Zákaz vstupu chodců bude i na silnici I/10 a stanovení přechodné úpravy provozu bude projednáno s Krajským úřadem Libereckého kraje, odborem silničního hospodářství, a příslušným orgánem Policie České republiky.
6. Před zahájením stavby bude mezi ŘSD a investorem stavby uzavřena Smlouva o právu provést stavbu na pozemku p.č. 985/3 v k.ú. Daliměřice. Kontaktní osobou ve věci uzavření smlouvy je Ing. Edita Chládková (tel. 954 911 137, e-mail: edita.chladkova@rsd.cz).
7. V ochranném pásmu silnice I/10 v místní části Dolánky u Turnova, obec Turnov, na stavbě nebude umístěno žádné reklamní zařízení, které by bylo viditelné ze silnice I/10.
8. Min. 5 pracovních dnů před zahájením prací bude zástupci ŘSD (Ing. Daniel Mach, tel. 954 911 133, e-mail: daniel.mach@rsd.cz) oznámeno zahájení prací.
9. Po dokončení stavby doloží žadatel zaměření skutečného provedení stavby, aby bylo zřejmé, že byla stavba realizována dle projektové dokumentace. Grafická část bude předložena ve formátu .pdf a v otevřeném formátu (.dwg, .dgn nebo jiném).

Toto vyjádření slouží pro účely povolení stavby v ochranném pásmu silnice I/10 a na části pozemku p.č. 985/3 v k.ú. Daliměřice, a je **platné po dobu 2 let od jeho vydání**.


Digitálně podepsal
Ing. Petr Černý
Ředitelství silnic a dálnic s. p.
04.04.2025 12:36:40



Ing. Petr Černý
vedoucí oddělení oprav a údržby komunikací

Příloha:

- Situace

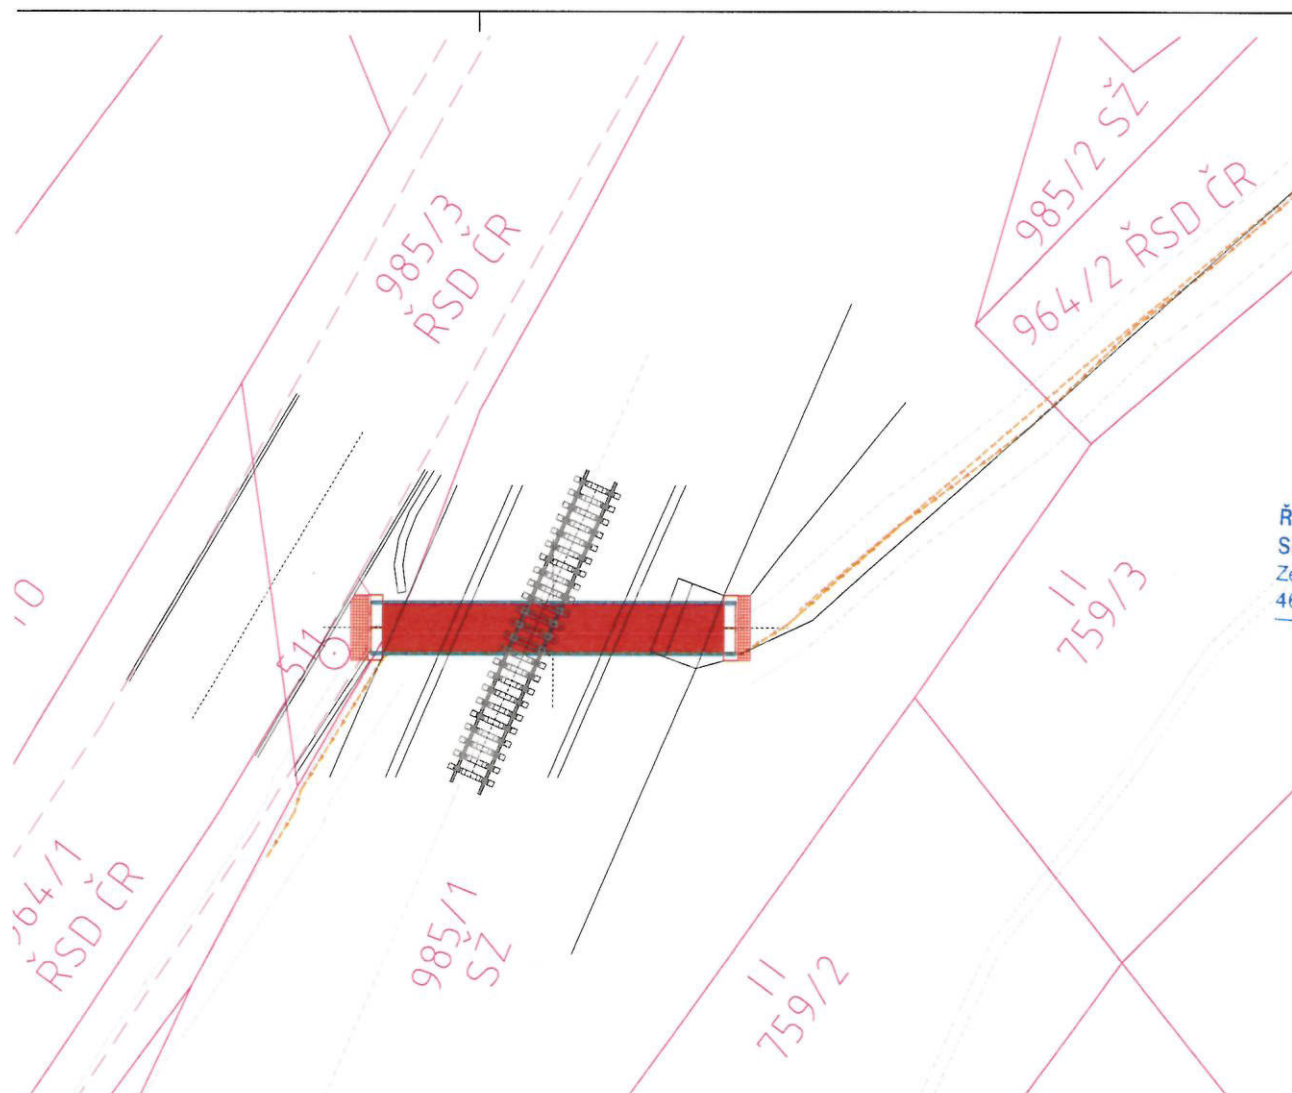

SOUHLAS SE STAVBOU ZA PODMÍNEK UZNÁŠENÍ
Z 4.4.2025.

ŘEDITELSTVÍ SILNIC A DÁLNIC s. p.
SPRÁVA LIBEREC
Zeyerova 1310
460 55 Liberec

16

Me
Ing. Daniel Mach

Název akce : Turnov, lávka L-001 přes trať v Dolánkách			
Investor :  TURNOV Městský úřad Turnov Antonína Dvořáka 335 511 01 Turnov		Gen. projektant :  VANER Projektová kancelář Vaner s.r.o. V Horkách 101/1 480 07 Liberec 9	
Název oddílu : Situační výkresy		Označení oddílu : C	
Název části : Katastrální situační výkres		Označení části : - C.2	
Vypracoval : ING.T.HUMPAL Zodp. projektant : ING.T.HUMPAL Techn. kontrola : ING.J.VANER Investor : MĚSTO TURNOV Adresa : V Horkách 101/1 480 07 Liberec 9 tel.: 485 152 532		zak. číslo : 24-11-104 datum : 02/2025 stupeň : PDPS měřítko : 1:200 č. přílohy : - paré : -	